



PEMERINTAH PROVINSI SUMATERA BARAT
DINAS BINA MARGA, CIPTA KARYA DAN TATA RUANG
UPTD JALAN DAN JEMBATAN WILAYAH II

Jalan Ade Irma Suryani No.18 Telp.(0752) 93877 Payakumbuh 26213

PEKERJAAN

**PENGESAHAN TANDA BUKTI PERJANJIAN UPTD JALAN DAN JEMBATAN WILAYAH
II DINAS BINA MARGA, CIPTA KARYA DAN TATA RUANG PROVINSI SUMATERA
BARAT**

ASBUILT DRAWING

PAKET


LAPIS HOTMIX SPESIFIKASI : AC / WC (ALAT SEWA)

NO. SURAT PESANAN (SP) : 28/KTR-UPTDJJ-WIL.II/2023
TANGGAL : 18 APRIL 2023


KONTRAKTOR PELAKSANA

PT. ANATHAMA KONSTRUKSI UTAMA

Tipikal Crosssection Type 1

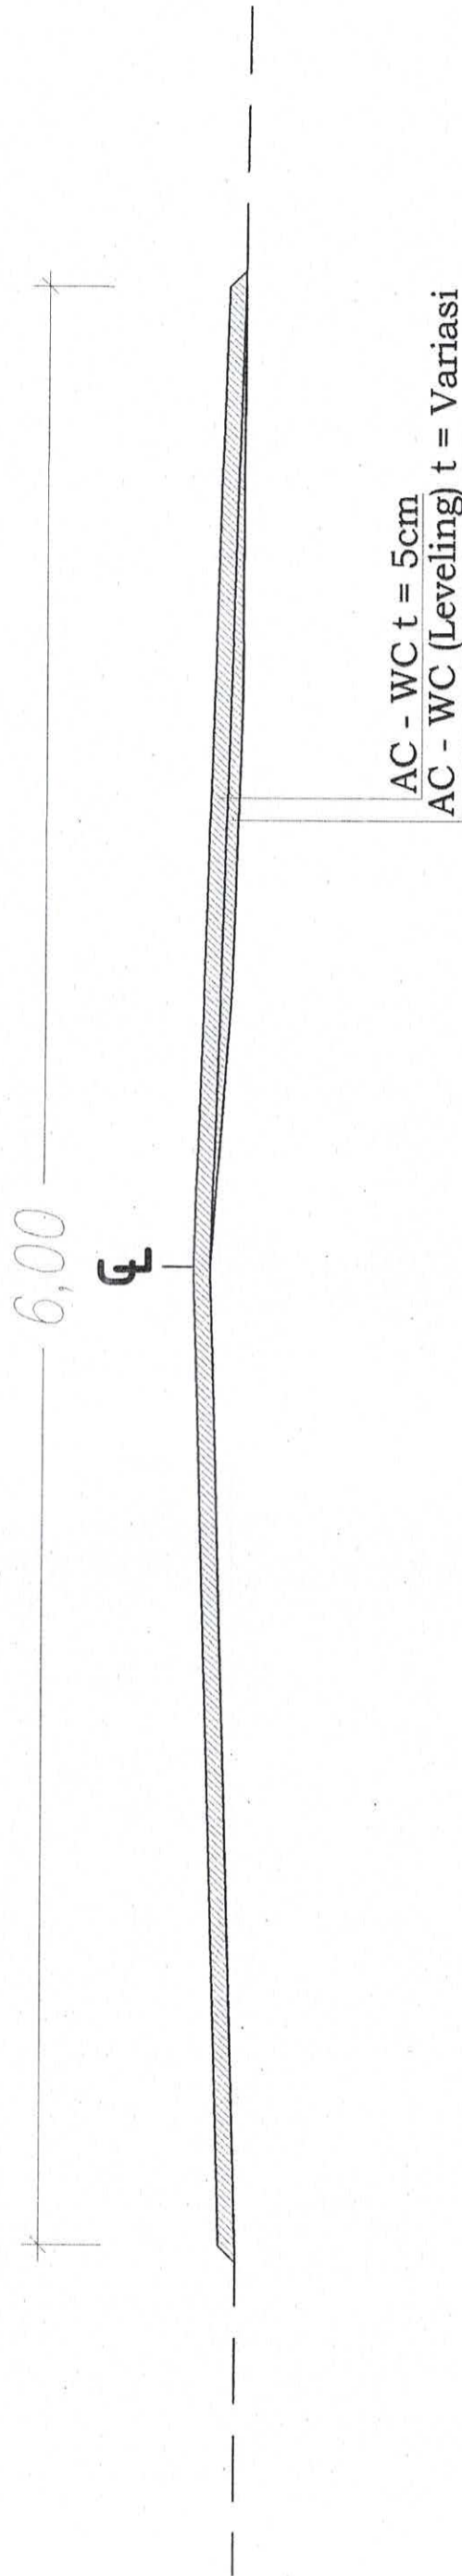

Tipikal Crosssection Type 2

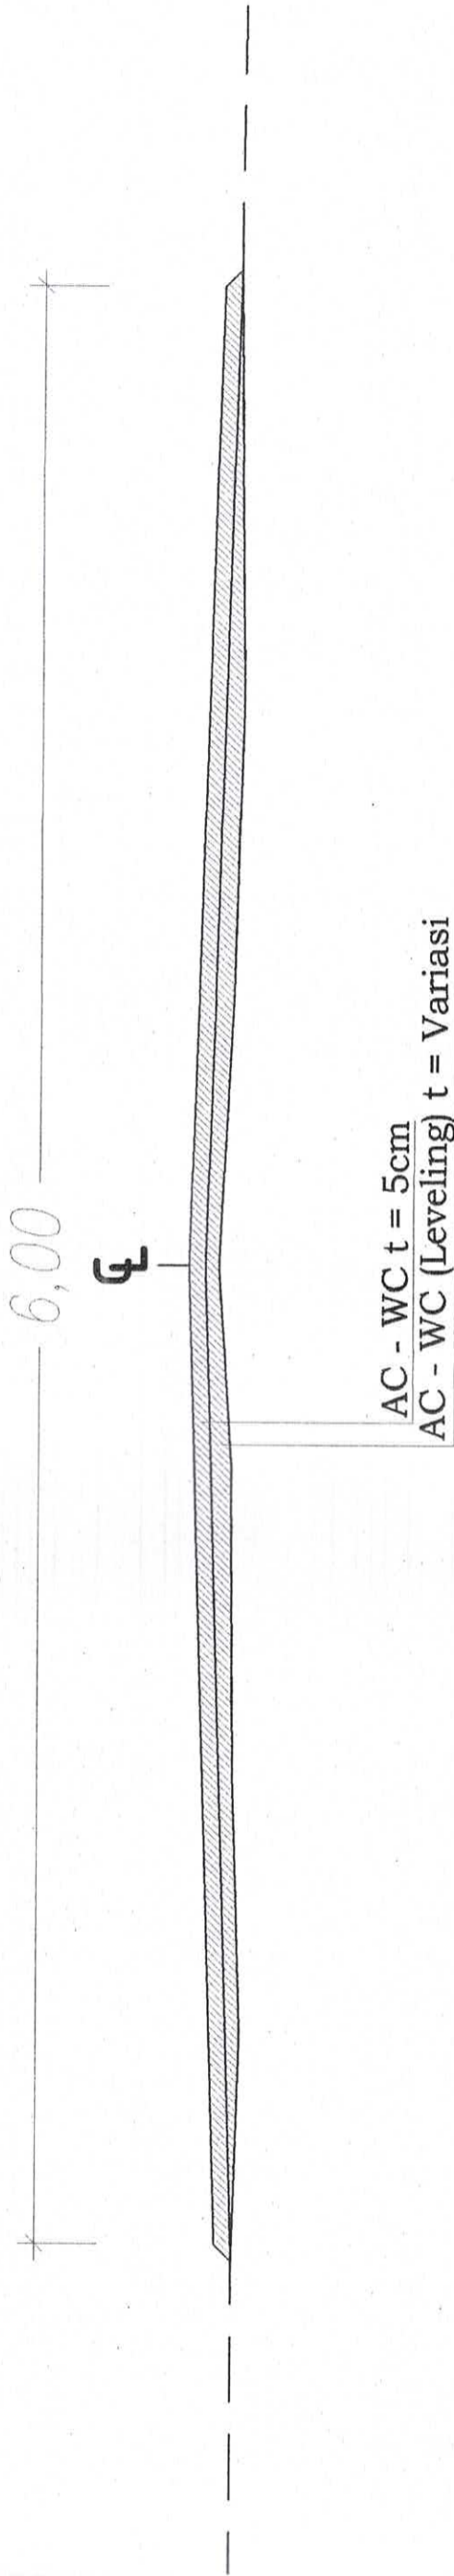

STREP MAPS
PAKET LAPIS HOTMIX SPESIFIKASI : AC / WC (ALAT SEWA)

