



**PEMERINTAH PROVINSI SUMATERA BARAT
DINAS BINA MARGA, CIPTA KARYA DAN TATA RUANG**

Jln. Taman Siswa No 1 Telp (0751) 7051700 Fax (0751) 7051783

ASBUITDRAWING

**KEGIATAN:
PENYELENGGARAAN JALAN PROVINSI**

**PEKERJAAN:
REHABILITASI JALAN PROVINSI
DI RUAS SICINCIN - KURAI TAJI (P.028)**

**LOKASI:
KAB. PADANG PARIAMAN**

**NOMOR KONTRAK:
620/04/KTR-P.028-BM/III/2024**

**TAHUN ANGGARAN
2024**

LONGG SECTION



PEMERINTAH PROVINSI SUMATERA BARAT
 DINAS BINA MARGA, CPTA KARYA DAN TATA RUANG
 Jln. Taman Siswa No 1 Telip (0751) 7051700 Fax (0751) 7051783

KEGIATAN:
 PENYELENGGARAAN JALAN PROVINSI
 PEKERJAAN:
 REHABILITASI JALAN PROVINSI
 DI RUAS SICINCIN - KURAI TAJI (P.028)
 LOKASI:
 KAB. PADANG PARIAMAN




Disebutlul Oleh :
 Pejabat Pelaksana Teknis Kegiatan (PPTK)
 REHABILITASI JALAN PROVINSI DI RUAS
 SICINCIN - KURAI TAJI
 JONNY MUSLIM, S.T., M.T.
 NIP. 19770327 200701 1003

Diperiksa Oleh :
 KONSULTAN SUPERVISI
 PT. WANDRA CIPTA ENGINEERING
 CONSULTANT
 PERI EKA POTRA S.T.
 Supervisor Engineer

Dibuat Oleh :
 KONTRAKTOR PELAYASANA
 PT. ARPEX PRIMADHAMOR
 NOVARIZA, S.T.
 Manager Proyek

JUDUL GAMBAR :
 CROSS SECTION
 SKALA GAMBAR

1 : 500

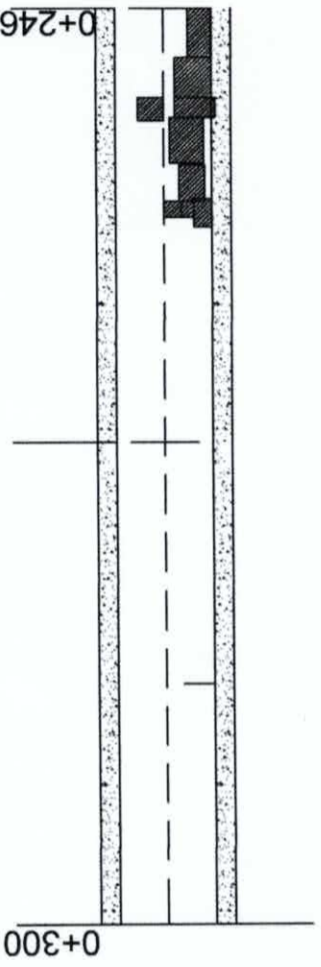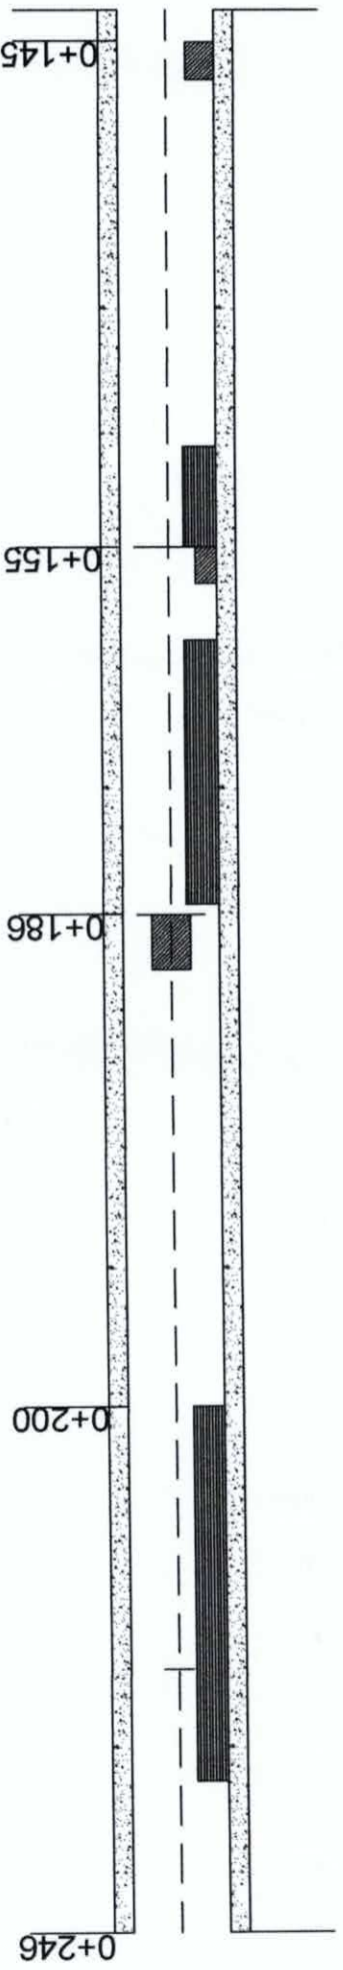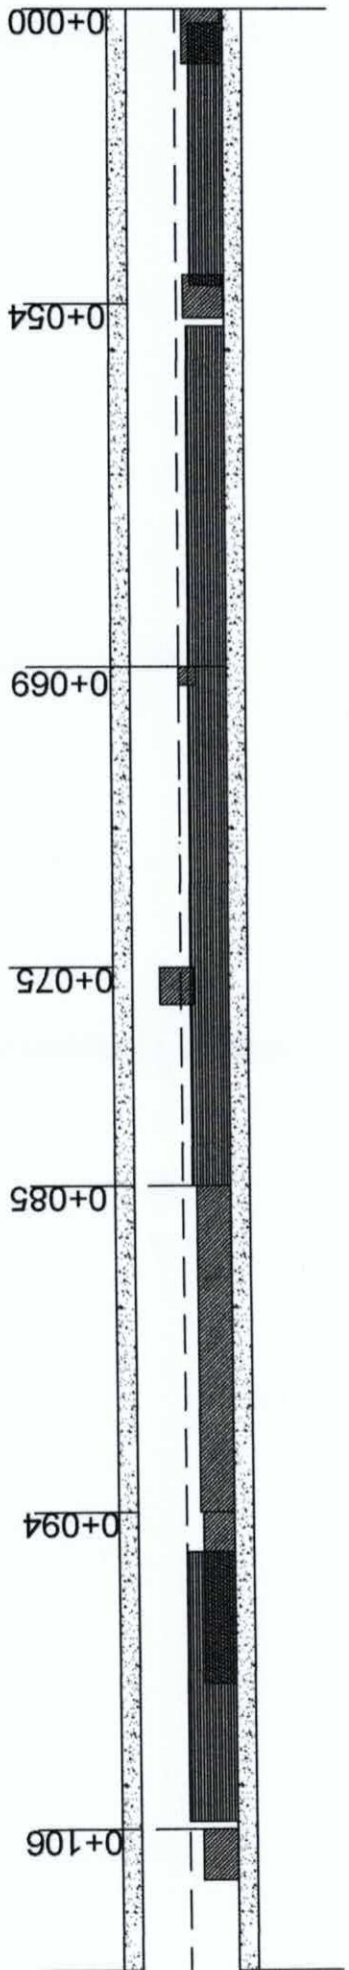

■ CAP
 ■ AC-BC (Levelling)

TYPICAL CROSS SECTION



PEMERINTAH PROVINSI SUMATERA BARAT
 DINAS BINA MARGA, CIPTA KARYA DAN TATA RUANG
 Jln. Taman Siswa No 1 Telp (0751) 7051700 Fax (0751) 7051783

KEGIATAN:
 PENYELENGGARAAN JALAN PROVINSI
 PEKERJAAN:
 REHABILITASI JALAN PROVINSI
 DI RUAS SICINCIN - KURAI TAJI (P.028)
 LOKASI:
 KAB. PADANG PARIAMAN

Disetujui Oleh :
 Pejabat Pelaksana Teknis Kegiatan (PPTK)
 REHABILITASI JALAN PROVINSI DI RUAS
 SICINCIN - KURAI TAJI

JONNY MUSLIM, S.T., M.T.
 NIP. 19770327 200701 1003

Diperiksa Oleh :
 KONSULTAN SUPERVISI
 PT. WANDRA CIPTA ENGINEERING
 CONSULTANT

PERI EKA UTTRA, S.T.
 Supervisor Engineer



Dibuat Oleh :
 KONTRAKTOR PELAKSANA
 PT. ARPEX PRIMADHAMOR

NOVARIZA, S.T.
 Manager Proyek

JUDUL GAMBAR :
 CROSS SECTION

SKALA GAMBAR

1 : 500

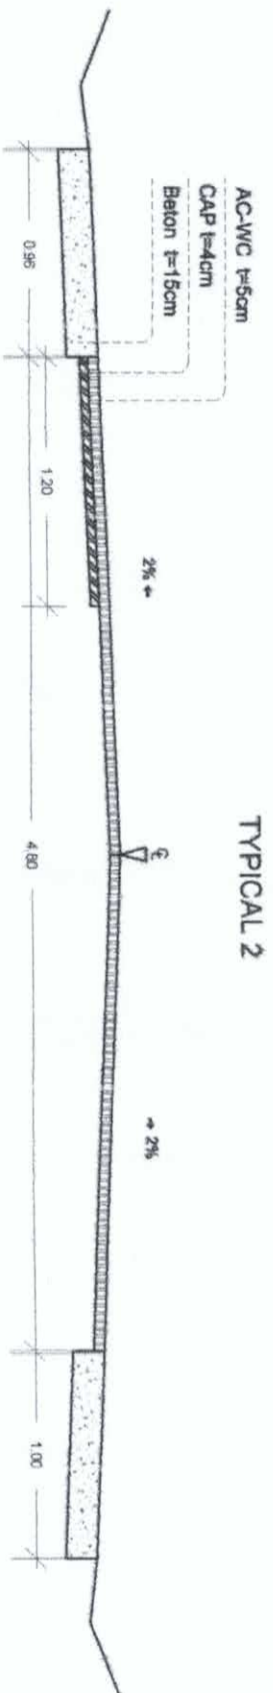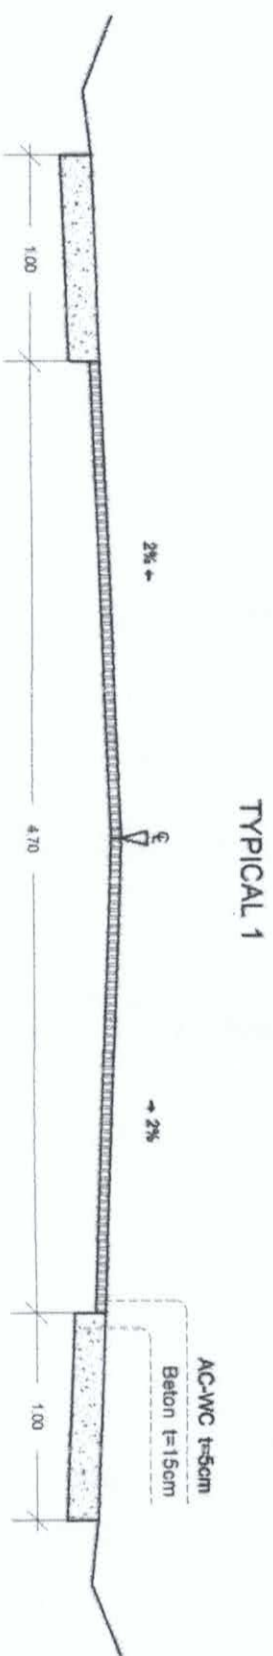



PEMERINTAH PROVINSI SUMATERA BARAT
 DINAS BINA MARGA, CIPTA KARYA DAN TATA RUANG
 Jln. Taman Siswa No 1 Telp (0751) 7051700 Fax (0751) 7051783

KEGIATAN:
 PENYELENGGARAAN JALAN PROVINSI
 PEKERJAAN:
 REHABILITASI JALAN PROVINSI
 DI RUAS SICINCIN - KURAI TAJI (P.028)
 LOKASI:
 KAB. PADANG PARIAMAN


Ditetapkan Oleh :
 Pejabat Pelaksana Teknis Kegiatan (PPTK)
 REHABILITASI JALAN PROVINSI DI RUAS
 SICINCIN / KURAI TAJI
 JONNY MUSLIM, S.T., M.T.
 NIP. 19770327 200701 1003

Diperiksa Oleh :
 KONSULTAN SUPERVISI
 PT. WANDRA CIPTA ENGINEERING
 CONSULTANT
 PERI EKA PUTRA S.T.
 Supervisor Engineer

Dibuat Oleh :
 KONTRAKTOR PELAKSANA
 PT. ARPEX PRIMADAMOR
 NOVARIZA, S.T.
 Manager Proyek

JUDUL GAMBAR :
 CROSS SECTION

SKALA GAMBAR
 1 : 500

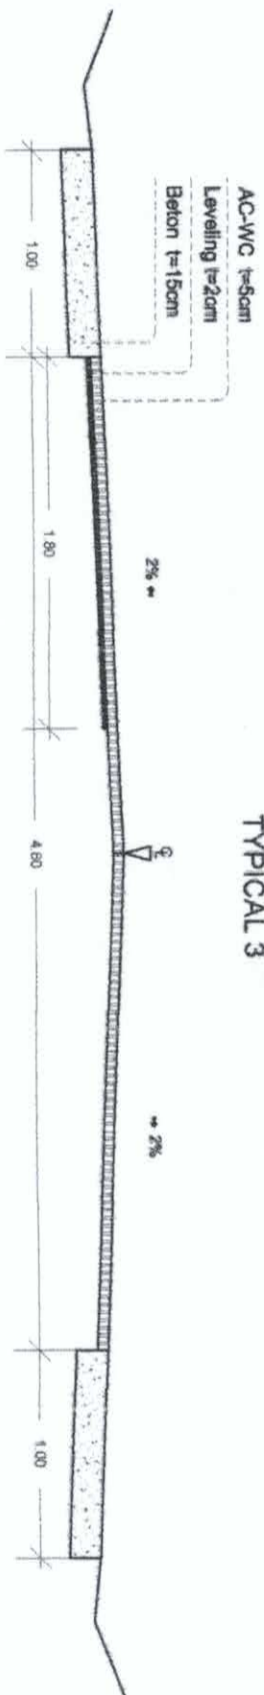


TYPICAL 3

CROSS SECTION



PEMERINTAH PROVINSI SUMATERA BARAT
DINAS BINA MARGA, CIPTA KARYA DAN TATA RUANG
 Jln. Tarmian Siswa No 1 Telp (0751) 7051700 Fax (0751) 7051783

KEGIATAN:
PENYELENGGARAAN JALAN PROVINSI
PEKERJAAN:
REHABILITASI JALAN PROVINSI
DI RUAS SICINCIN - KURAI TAJI (P.028)
LOKASI:
KAB. PADANG PARIAMAN

Diaetujui Oleh :
 Pejabat Pelaksana Teknis Kegiatan (PPTK)
REHABILITASI JALAN PROVINSI DI RUAS
SICINCIN - KURAI TAJI

JONNYMUSLIM, S.T., M.T.
 NIP. 19770327 200701 1003

Diperiksa Oleh :
KONSULTAN SUPERVISI
PT. WANDRA CIPTA ENGINEERING
CONSULTANT

PERI EKA PUTRA, S.T.
 Supervision Engineer



Dibuat Oleh :
KONTRAKTOR PELAKSANA
PT. ARPEX PRIMADHAMOR

NOVARIZA, S.T.
 Manager Proyek

JUDUL GAMBAR :
CROSS SECTION

SKALA GAMBAR

1 : 500

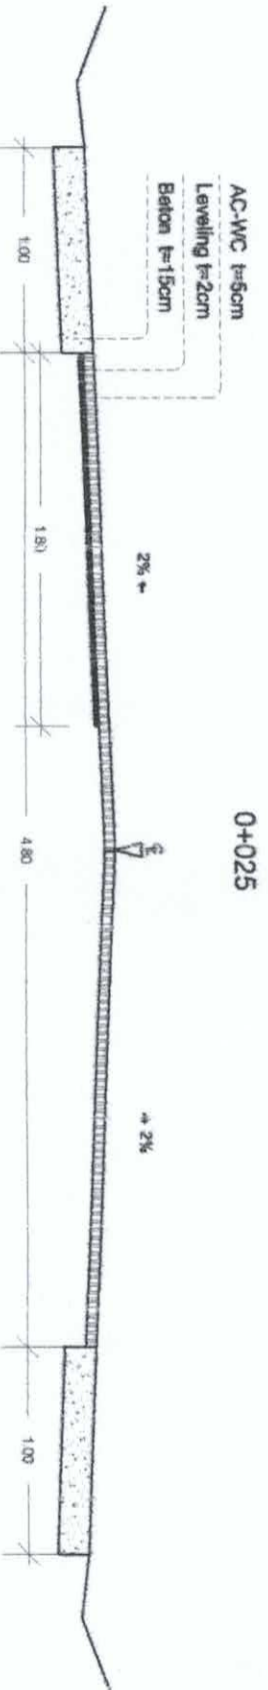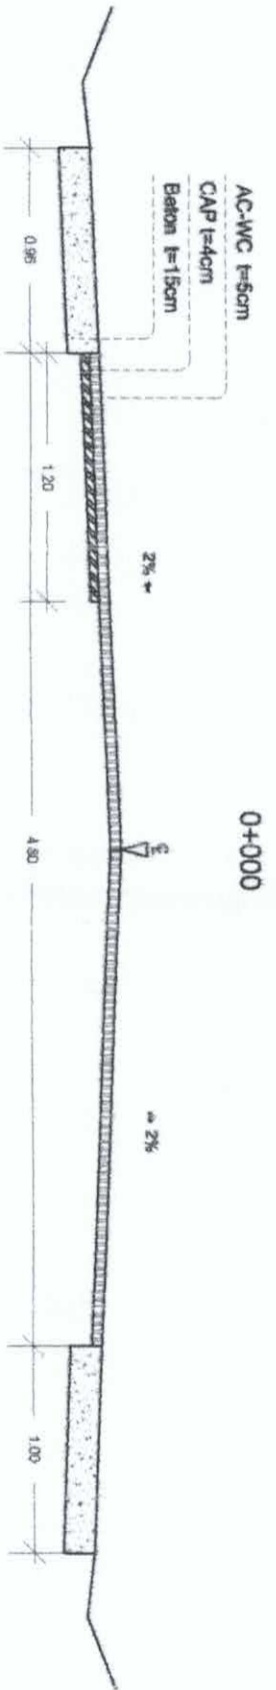



PEMERINTAH PROVINSI SUMATERA BARAT
 DINAS BINA MARGA, CIPTA KARYA DAN TATA RUANG
 Jln. Tarmen Siswa No 1 Telp (0751) 7051700 Fax (0751) 7051783

KEGIATAN:
 PENYELENGGARAAN JALAN PROVINSI
 PEKERJAAN:
 REHABILITASI JALAN PROVINSI
 DI RUAS SICINCIN - KURAI TAJI (P.028)

LOKASI:
 KAB. PADANG PARIAMAN

Disetujui Oleh :
 Pejabat Pelaksana Teknis Kegiatan (PPTK)
 REHABILITASI JALAN PROVINSI DI RUAS
 SICINCIN - KURAI TAJI

[Signature]
 JONNY MUSLIM, S.T., M.T.
 NIP. 19770327 200701 1003

Diperiksa Oleh :
 KONSULTAN SUPERVISI
 PT. WANDRA CIPTA ENGINEERING
 CONSULTANT

[Signature]
 PERI EKA PUTRA S.T.
 Supervisor Engineer



Dibuat Oleh :
 KONTRAKTOR PELAKSANA
 PT. ARPEX PRIMADHAMOR

[Signature]
 NOVARIZA, S.T.
 Manager Proyok

JUDUL GAMBAR :
 CROSS SECTION

SKALA GAMBAR

1 : 500

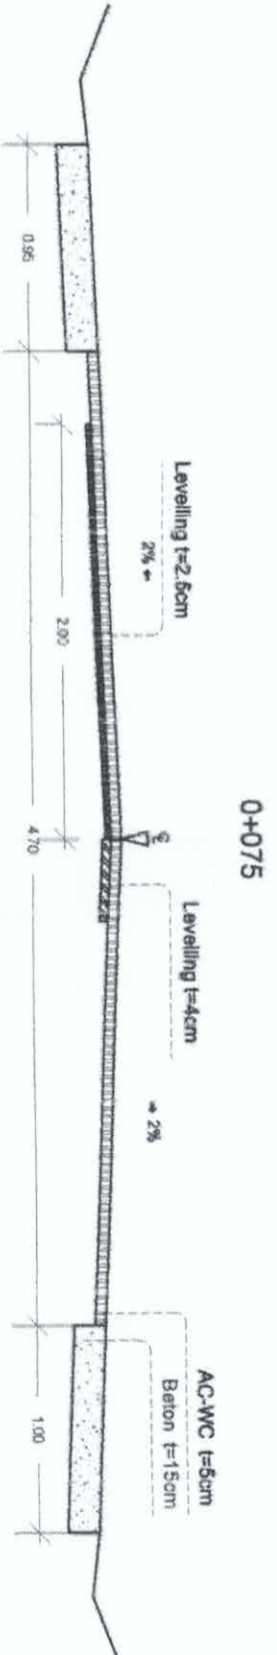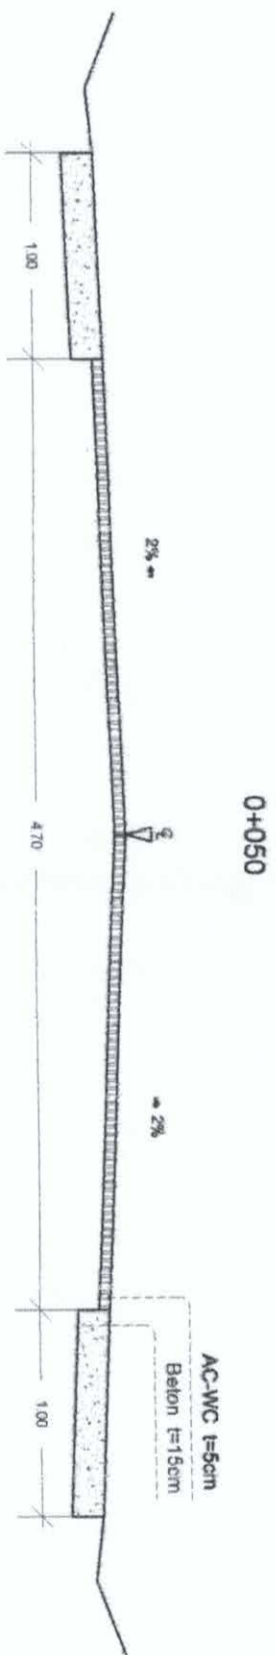



PEMERINTAH PROVINSI SUMATERA BARAT
 DINAS BINA MARGA, CIPTA KARYA DAN TATA RUANG
 Jln. Taman Siswa No 1 Telp (0751) 7051700 Fax (0751) 7051783

KEGIATAN:
 PENYELENGGARAAN JALAN PROVINSI
 PEKERJAAN:
 REHABILITASI JALAN PROVINSI
 DI RUAS SICINCIN - KURAI TAJI (P.026)

LOKASI:
 KAB. PADANG PARIAMAN

Disetujui Oleh :
 Pejabat Pelaksana Teknis Kegiatan (PPTK)
 REHABILITASI JALAN PROVINSI DI RUAS
 SICINCIN - KURAI TAJI

JONNY MUSLIM, S.T., M.T.
 NIP. 19770327 200701 1003

Diperiksa Oleh :
 KONSULTAN SUPERVISI
 PT. WANDRA CIPTA ENGINEERING
 CONSULTANT

PERI EKA PUTRA S.T.
 Supervisor Engineer



Dibuat Oleh :
 KONTRAKTOR PELAKSANA
 PT. ARPEX PRIMADHAMOR

NOVARIZA, S.T.
 Manager Proyek

JUDUL GAMBAR :
 CROSS SECTION

SKALA GAMBAR

1 : 500

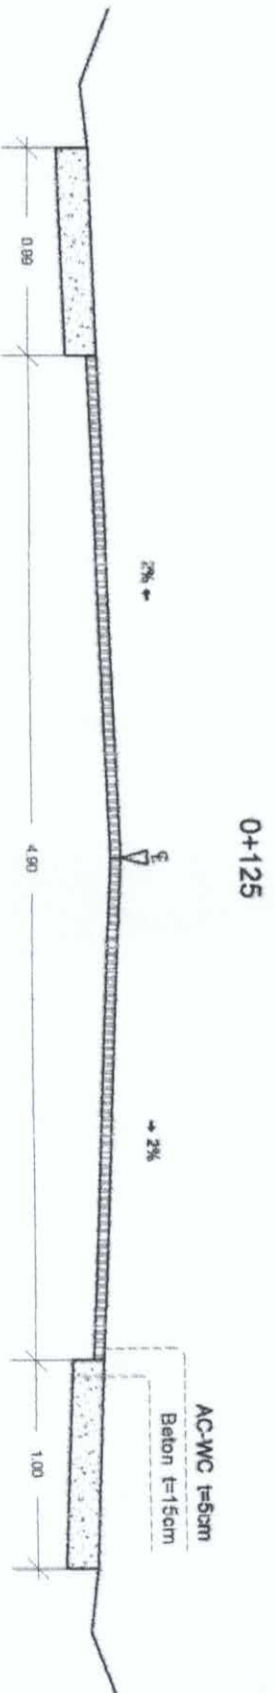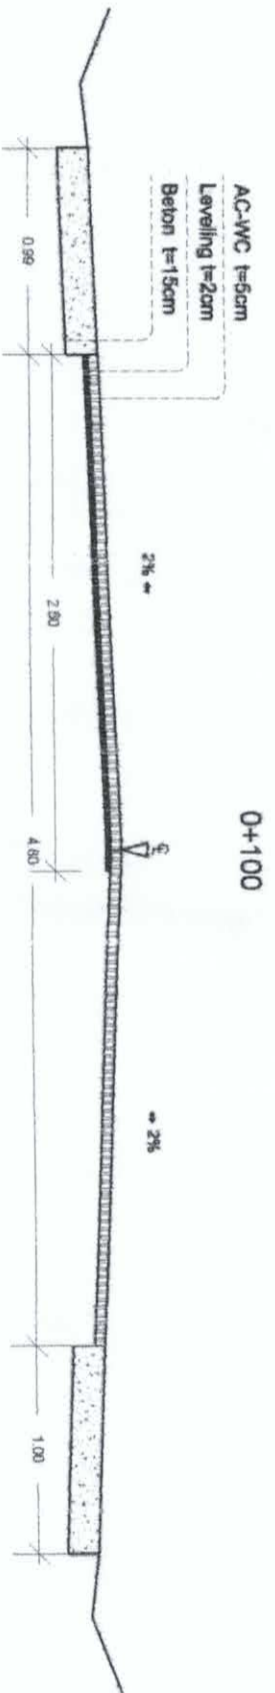



PEMERINTAH PROVINSI SUMATERA BARAT
DINAS BINA MARGA, CIPTA KARYA DAN TATA RUANG
 Jln. Taman Siswa No 1 Telp (0751) 7051700 Fax (0751) 7051783

KEGIATAN:
 PENYELENGGARAAN JALAN PROVINSI

PEKERJAAN:
 REHABILITASI JALAN PROVINSI
 DI RUAS SICINCIN - KURAI TAJI (P.028)

LOKASI:
 KAB. PADANG PARIAMAN

Disetujui Oleh :
 Pejabat Pelaksana Teknis Kegiatan (PPTK)
 REHABILITASI JALAN PROVINSI DI RUAS
 SICINCIN - KURAI TAJI

[Signature]
 JONNY MUSLIM, S.T., M.T.
 NIP. 19770327 200701 1003

Diperiksa Oleh :
 KONSULTAN SUPERVISI
 PT. WANDRA CIPTA ENGINEERING
 CONSULTANT

[Signature]
 PERIEKA PUTRA S.T.
 Supervision Engineer



Dibuat Oleh :
 KONTRAKTOR PELAYASANA
 PT. ARPEX PRIMADHAMOR

[Signature]
 NOVARIZA, S.T.
 Manager Proyek

JUDUL GAMBAR :
 CROSS SECTION

SKALA GAMBAR

1 : 500

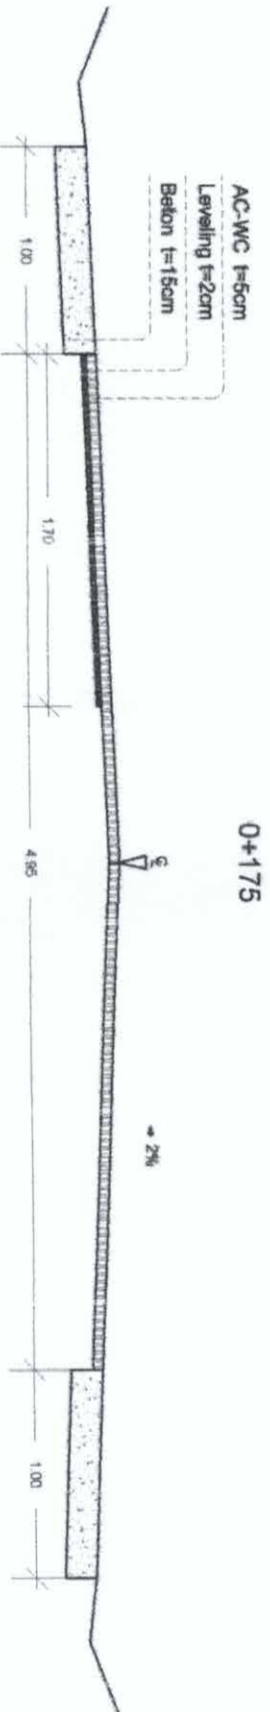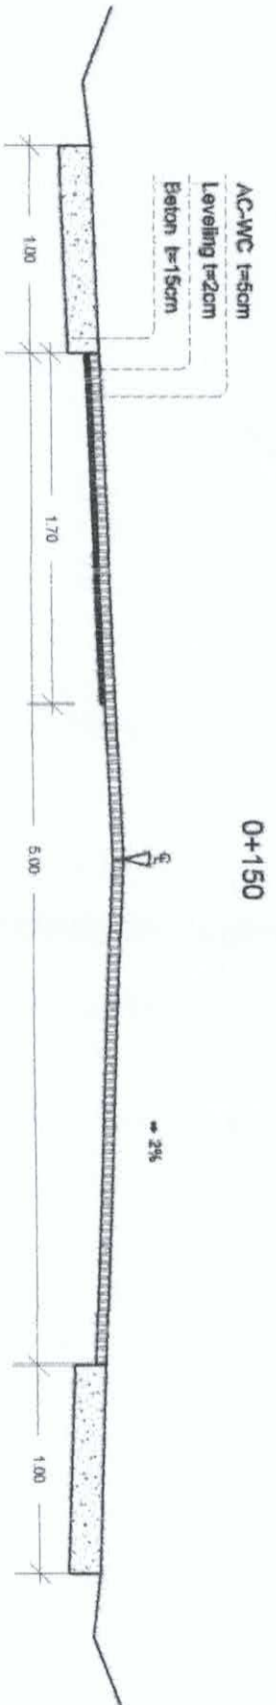



PEMERINTAH PROVINSI SUMATERA BARAT
 DINAS BINA MARGA, CIPTA KARYA DAN TATA RUANG
 Jln. Taman Siswa No 1 Telp (0751) 7051700 Fax (0751) 7051783

KEGIATAN:
 PENYELENGGARAAN JALAN PROVINSI
 PEKERJAAN:
 REHABILITASI JALAN PROVINSI
 DI RUAS SICINCIN - KURAI TAJI (P.026)

LOKASI:
 KAB. PADANG PARIAMAN

Disetujui Oleh :
 Pejabat Pelaksana Teknis Kegiatan (PPTK)
 REHABILITASI JALAN PROVINSI DI RUAS
 SICINCIN - KURAI TAJI

[Signature]
 JONNY MUSLIM, S.T., M.T.
 Nip. 19770327 200701 1003

Diperiksa Oleh :
 KONSULTAN SUPERVISI
 PT. WANDRA CIPTA ENGINEERING
 CONSULTANT

[Signature]
 PERI EKA PRITRA S.T.
 Supervision Engineer



Dibuat Oleh :
 KONTRAKTOR PELAKSANA
 PT. ARPEX PRIMADHAMOR

[Signature]
 NOVARIZA, S.T.
 Manager Proyek

JUDUL GAMBAR :
 CROSS SECTION

SKALA GAMBAR

1 : 500

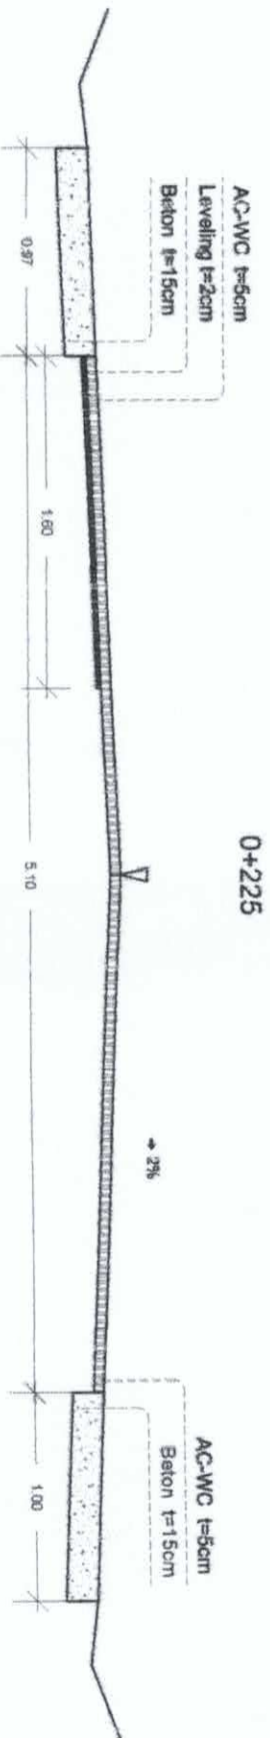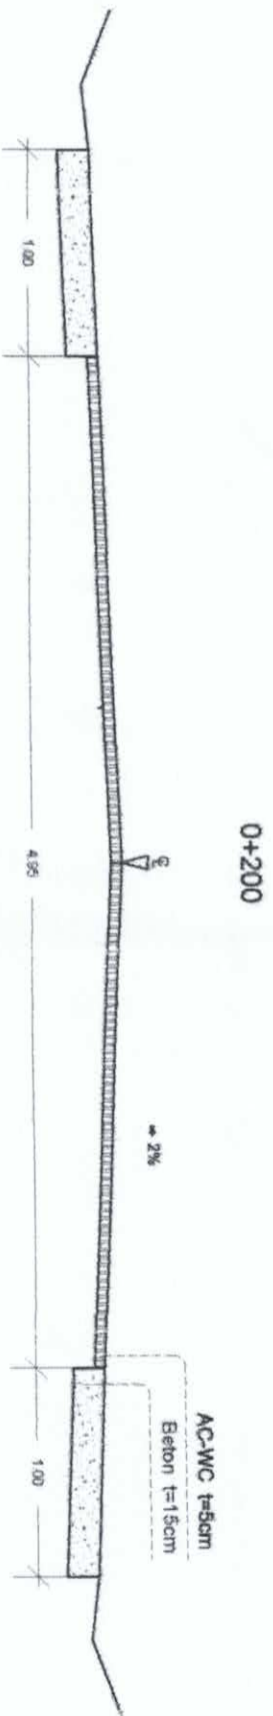



PEMERINTAH PROVINSI SUMATERA BARAT
DINAS BINA MARGA, CIPTA KARYA DAN TATA RUANG
 Jln. Taman Siswa No 1 Telp (0751) 7051700 Fax (0751) 7051783

KEGIATAN:
 PENYELENGGARAAN JALAN PROVINSI

PEKERJAAN:
 REHABILITASI JALAN PROVINSI
 DI RUAS SICINCIN - KURAI TAJI (P.028)

LOKASI:
 KAB. PADANG PARIAMAN

Disetujui Oleh :
 Pejabat Pelaksana Teknis Kegiatan (PPTK)
 REHABILITASI JALAN PROVINSI DI RUAS
 SICINCIN , KURAI TAJI

[Signature]
 JONNY MUSLIM, S.T., M.T.
 NIP. 19770327 200701 1003

Diserikan Oleh :
 KONSULTAN SUPERVISI
 PT. WANDRA CIPTA ENGINEERING
 CONSULTANT

[Signature]
 PERI EKA HENDRA S.T.
 Supervision Engineer



Disuat Oleh :
 KONTRAKTOR PELAKSANA
 PT. ARPEX PRIMADHAMOR

[Signature]
 NOVARIZA, S.T.
 Manager Proyek

JUDUL GAMBAR :
 CROSS SECTION

SKALA GAMBAR


1 : 500

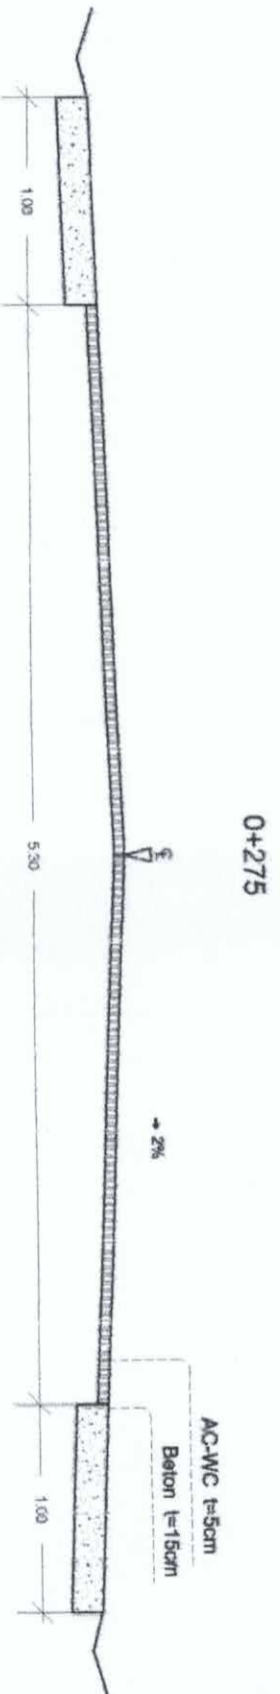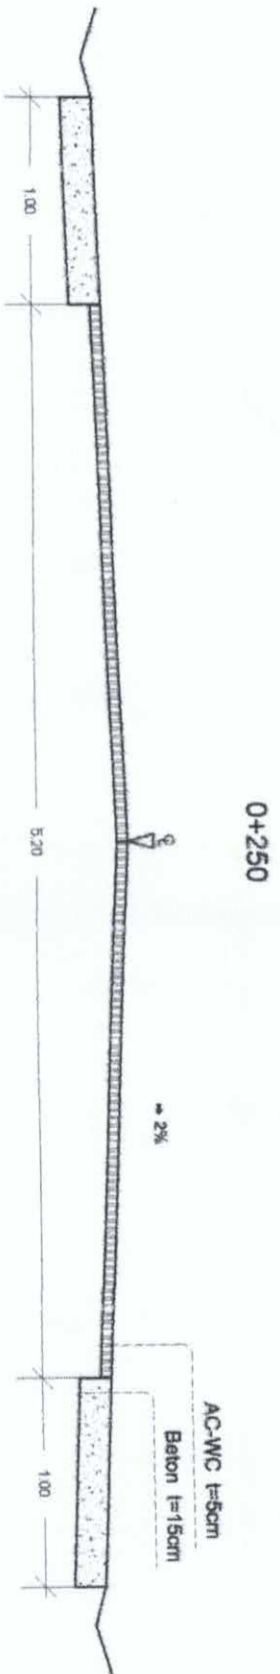



PEMERINTAH PROVINSI SUMATERA BARAT
DINAS BINA MARGA, CIPTA KARYA DAN TATA RUANG
 Jln. Taman Siswa No 1 Telp (0751) 7051700 Fax (0751) 7051783

KEGIATAN:
 PENYELENGGARAAN JALAN PROVINSI
PEKERJAAN:
 REHABILITASI JALAN PROVINSI
 DI RUAS SICINCIN - KURAI TAJI (P.028)
LOKASI:
 KAB. PADANG PARIAMAN

Ditetapkan Oleh :
 Pejabat Pelaksana Teknis Kegiatan (PPTK)
 REHABILITASI JALAN PROVINSI DI RUAS
 SICINCIN - KURAI TAJI

 JONNY MUSLIM, S.T., M.T.
 NIP. 19770327 200701 1003

Diperiksa Oleh :
 KONSULTAN SUPERVISI
 PT. WANDRA CIPTA ENGINEERING
 CONSULTANT

 PERI EKA PUTRA, S.T.
 Supervision Engineer

Dibuat Oleh :
 KONTRAKTOR PELAKSANA
 PT. ARPEX PRIMADHAMOR
 NOVARIZA, S.T.
 Manager Proyek

JUDUL GAMBAR :
 CROSS SECTION

SKALA GAMBAR

1 : 500

